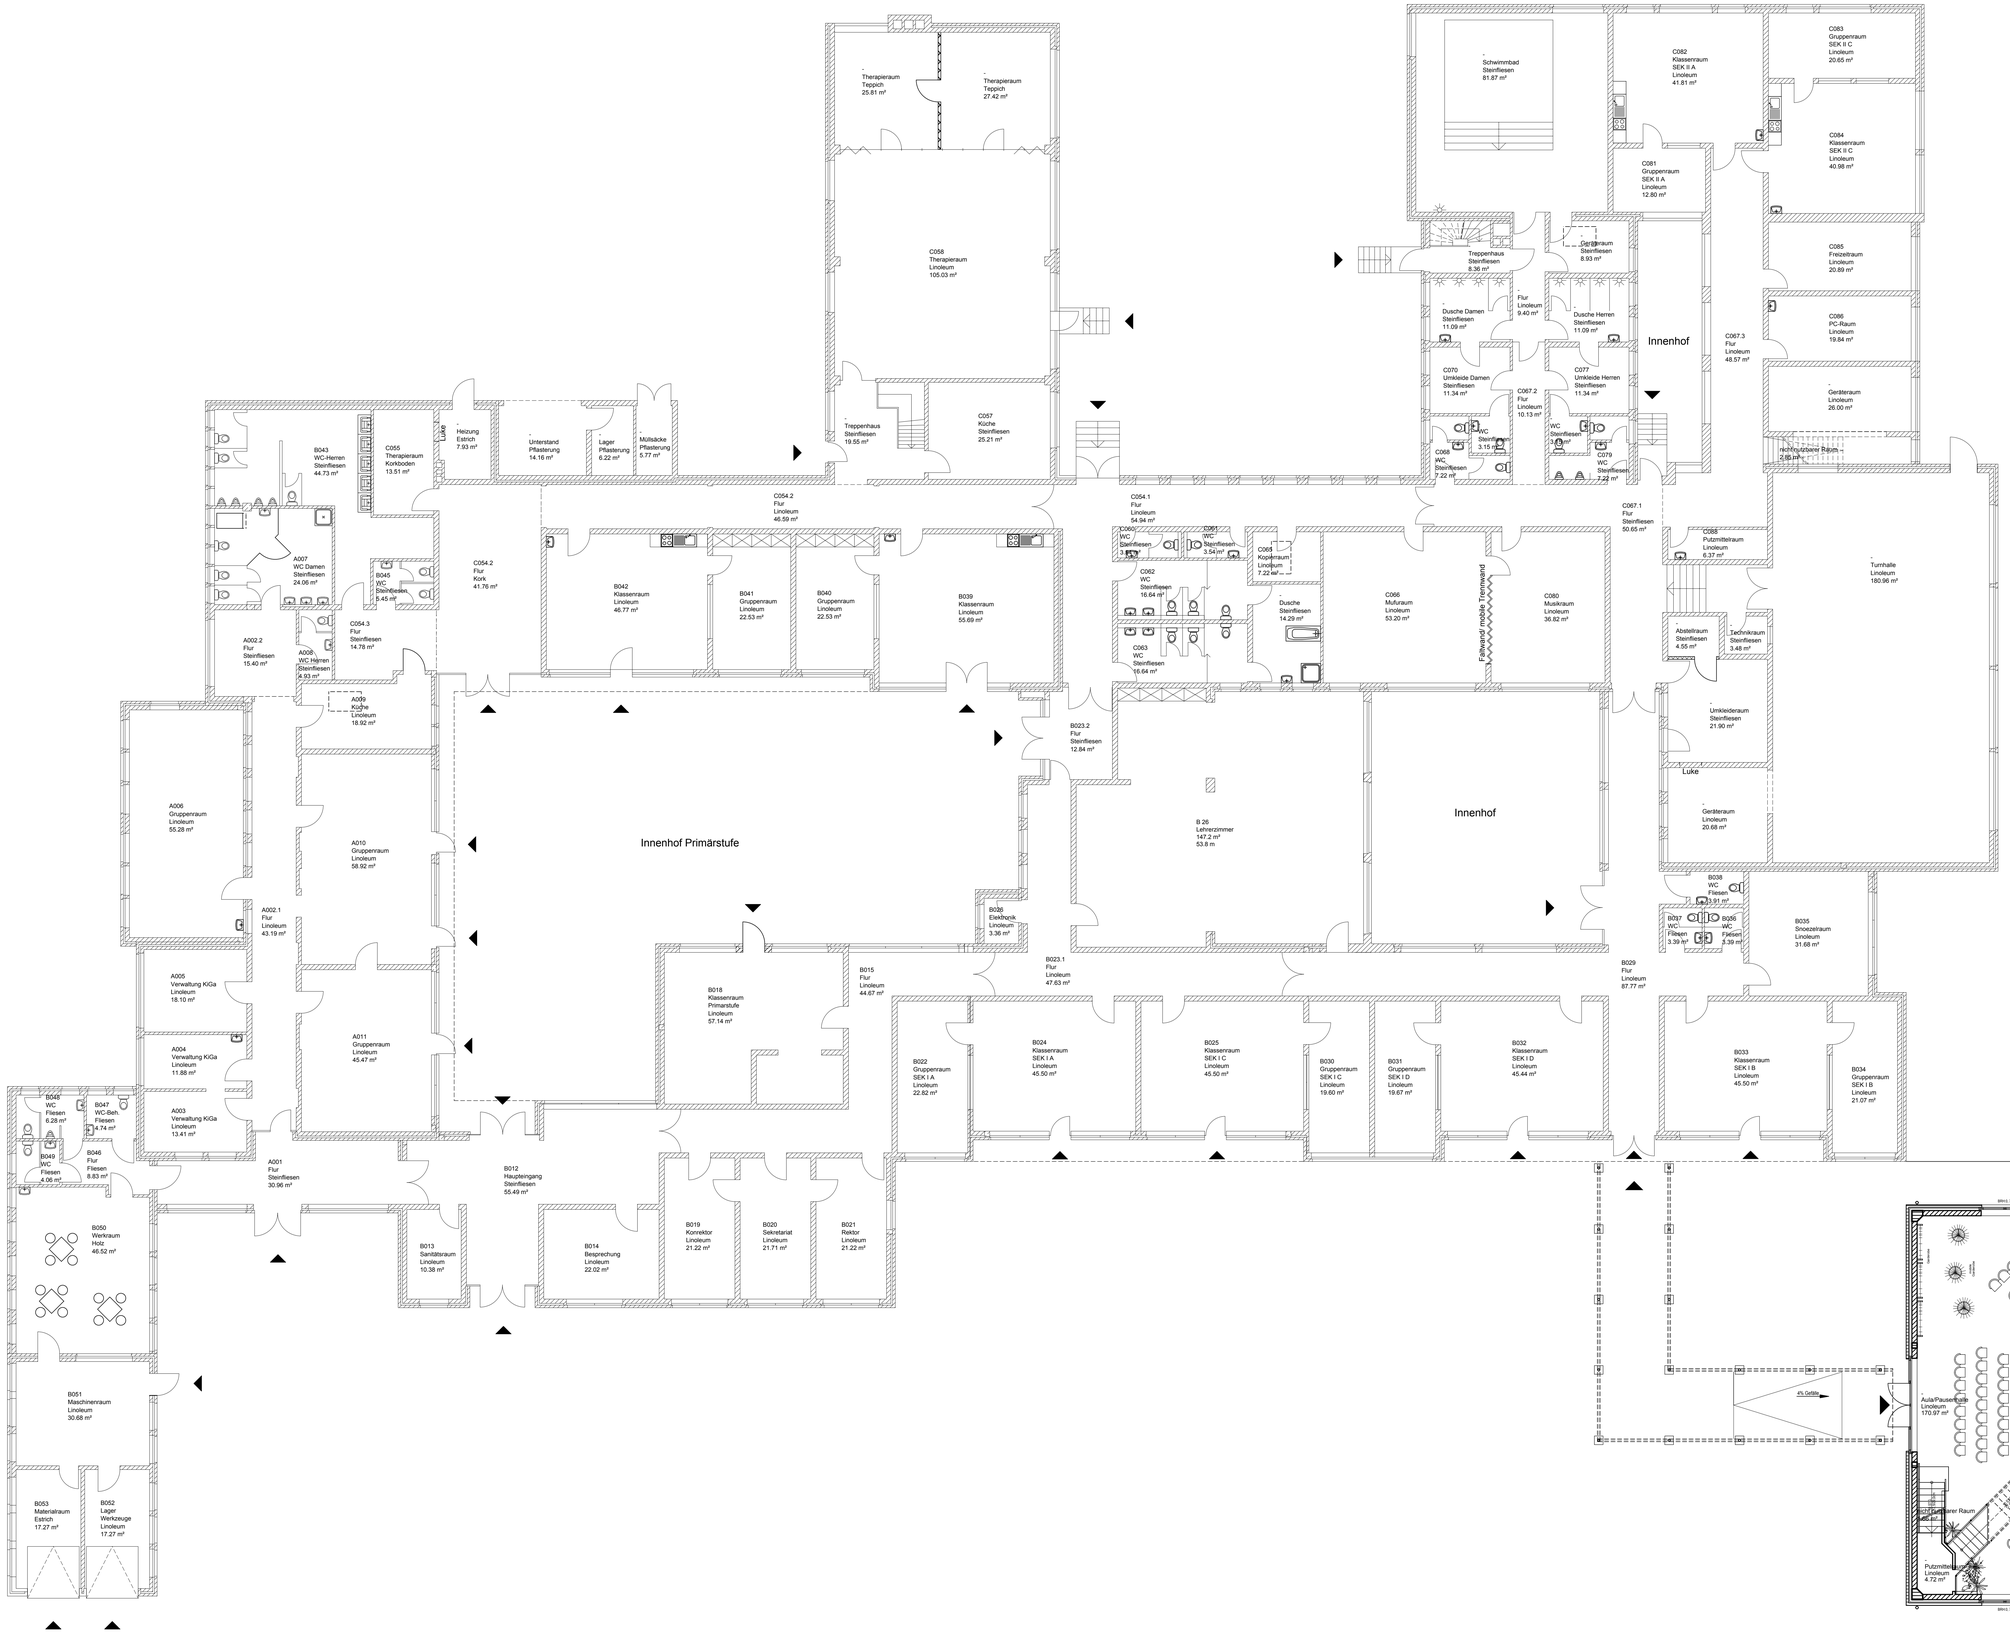

LANDKREIS AURICH

Projekt	Förderschule Am Moortief
Bauteil	Bestandsplan Erdgeschoss
Maßstab: 1:100 / Datum: September 2011 / Gezeichnet:	Plan Nr.: / Der Landrat Im Auftrage

Alle Maße sind vor Ausführung am Bau zu prüfen!

H/B = 841 / 1189 (1.00m²)

Allplan 2011